

Protokol o vecnom odovzdaní a prevzatí dokončenej stavby

v zmysle Zmluvy o spolupráci č. MAGBO 1800037 pri udržiavacích prácach na komunikácii „Dúbravská cesta“ v katastrálnom území Karlova Ves

I. ÚČASTNÍCI

1) Prevádzajúci:

Obchodné meno: **Westend Crossing, a.s.**
Sídlo: Karloveská 34, 841 04 Bratislava - mestská časť Karlova Ves
Zapísaný v obchodnom registri Okresného súdu Bratislava I, vložka číslo: 6775/B, oddiel: Sa
V mene ktorej koná: Ing. Vladimír Salkovič, predseda predstavenstva
Bc. Radko Kašiar, člen predstavenstva
IČO: 47 928 905
DIČ: 2024160985
IČ DPH: SK2024160985
Bankové spojenie: Poštová banka
IBAN: SK9165000000000020590167
(ďalej aj len „prevádzajúci“)

2) Nadobúdajúci:

Obchodné meno: **Hlavné mesto Slovenskej republiky Bratislava**
Sídlo: Primaciálne námestie č. 1, 814 99 Bratislava I
Zastúpené: Ing. arch. Matúš Vallo, primátor hlavného mesta SR Bratislavy
Bankové spojenie: Československá obchodná banka, a.s.
Číslo účtu (IBAN): SK58 7500 0000 0000 2582 8453
BIC-SWIFT: CEKOSKBX
IČO: 00603 481
DIČ: 2020372596
(ďalej aj len „nadobúdateľ“)

II. DÔVOD ODOVZDANIA

V súlade so Zmluvou o spolupráci č. MAGBO 1800037 pri udržiavacích prácach na komunikácii Dúbravská cesta, v katastrálnom území Karlova Ves (ďalej len „Zmluva o spolupráci“), ktorú Prevádzajúci a Nadobúdateľ ako zmluvné strany uzatvorili dňa 28.8.2018, predmetom ktorej je upraviť práva a povinnosti účastníkov, a ktorej cieľom je realizácia udržiavacích prác a oprava komunikácie a - ktorých realizáciu zabezpečil prevádzajúci na základe splnomocnenia nadobúdateľa. Prevádzajúci týmto bezodplatne odovzdáva nadobúdateľovi po dokončení, skolaudovaní a odstránení väd a nedorobkov do majetku nadobúdateľa predmet odovzdania špecifikovaný v čl. III. tohto protokolu.

III. PREDMET ODOVZDANIA

Predmetom bezodplatného odovzdanie je

Stavba: „Oprava komunikácie Dúbravská cesta“

Miesto stavby: Dúbravská cesta, Karlova Ves

Hlavné mesto Slovenskej republiky Bratislava ako príslušný špeciálny stavebný úrad, vydal dňa 11.10.2018 pod číslom č. j.: MAGS SSU 52553/2018/420403-2 Oznámenie k ohláseným stavebným úpravám a udržiavacím prácam na pozemky registra „C“ parcely č. 2620/1, 2618/5, 2619/10 v k.ú. Karlova Ves.

Stavebník: Hlavné mesto SR Bratislava, Primaciálne nám. 1, 814 99 Bratislava

V zastúpení /Investor a navrhovateľ: Westend Crossing a.s., Karloveská 34, 841 04 Bratislava

Generálny projektant: PROKOS s.r.o., Druidská 5/A, 851 01 Bratislava

Všetky stavebné objekty boli zhotovené v zmysle vyššie uvedenej projektovej dokumentácie pričom odchýlky a zmeny oproti pôvodnému projektu boli zakreslené a zamerané v projekte skutočného vyhotovenia, vyhotovenom zhotoviteľom stavby.

Spoločnosť Westend Crossing a.s. je investorom stavby „Oprava komunikácie Dúbravská cesta“, pre ktoré Hlavné mesto vydalo stanovisko k stavbe č. MAGS OSK 47904/2018-341716/Ba-188 zo dňa 04.09.2018, stanovisko Ministerstva vnútra KRPZ v Ba č.-KRPZ BA- KDI 3-669-001/2018 zo dňa 21.02.2018, stanovisko k projektovej dokumentácii na ohlásenie stavebných úprav Únia nevidiacich a slabozrakých Slovenska č. 155/SK/2018/Ko, stanovisko Hlavného mesta SR BA ku kolaudačnému konaniu stavby zo dňa 26.03.2019, stanovisko ku kolaudačnému konaniu Ministerstva vnútra KRPZ v Ba zo dňa 08.03.2019, stanovisko ku skutočnému vyhotoveniu stavby Únia nevidiacich a slabozrakých Slovenska č. 8/KR/2019/Ko zo dňa 18.03.2019.

Charakteristika stavby:

Popis stavby a stavebných objektov – Účelom projektu „Oprava komunikácie Dúbravská cesta“ bola obnova povrchu existujúcej asfaltovej komunikácie v dvoch úsekoch (začiatok prvého úseku od budovy Slovenskej akadémie vied a Školy úžitkového výtvarníctva Jozefa Vydrú koniec po budovu Westend Business Park, druhý úsek časť komunikácie pred novobudovaným objektom Westend Crossing), vyčistenie a oprava povrchu chodníka, výmena cestných obrubníkov a vyznačenie trasy pre chodcov a cyklotrasy.

Objekt bol skolaudovaný Rozhodnutím vydaným hl. m. SR Bratislavou č. MAGS SSU 38521/2019/11029838/Hu dňa 27.03.2019, právoplatným 15.04.2019. (k Rozhodnutiu bola vydaná Oprava zrejmej nesprávnosti č. MAGS SSU 38521/2019/256714-4 dňa 16.04.2019.)

IV. TERMÍN A DÔSLEDKY ODOVZDANIA A PREVZATIA

V zmysle čl. IV bodu 8 Zmluvy o spolupráci, týmto prevádzajúci vecne a bezodplatne odovzdáva a nadobúdateľ preberá predmet odovzdania špecifikovaný v čl. III. tohto protokolu dňom podpísania poslednou zo zmluvných strán.

V. HODNOTA ODOVZDÁVANÉHO A PREBERANÉHO MAJETKU

Prevádzajúci odovzdáva nadobúdateľovi predmetný majetok bezodplatne.
Hodnota odovzdaného a preberaného majetku je **170 000 € bez DPH.**

VI. OSOBITNÉ DOJEDNANIA

Tento protokol bol vyhotovený v ôsmich rovnopisoch. Nadobúdateľ obdrží šesť vyhotovení a prevádzajúci dve vyhotovenia tohto protokolu. Protokol nadobudne platnosť dňom jeho podpísania poslednou zo zmluvných strán. Tento protokol je povinne zverejňovanou listinou podľa §5a zákona č. 211/2000 Z.z. o slobodnom prístupe k informáciám v znení neskorších predpisov a nadobúda účinnosť

podľa ust. § 47a ods. 1 zákona č. 40/1964 Zb. v znení neskorších predpisov dňom nasledujúcim po dni jeho zverejnenia na webovom sídle Hlavného mesta SR Bratislavy. Tento protokol bol vyhotovený v ôsmich rovnopisoch. Nadobúdateľ dostane šesť vyhotovení a prevádzajúci dve vyhotovenia tohto protokolu.

Súčasne s týmto protokolom odovzdáva prevádzajúci nadobúdateľovi prílohy:

- č.1 Zoznam príloh (projektovej dokumentácie a dokladov),
- č.2 Situácia - Oprava komunikácie Dúbravska cesta – Prvý úsek
- č.3 Situácia- Oprava komunikácie Dúbravska cesta – Druhý úsek

Všetky zúčastnené strany tohto protokolu súčasne vyhlasujú, že si Protokol o vecnom odovzdaní a prevzatí dokončenej stavby prečítali, porozumeli jeho obsahu a súhlasia so všetkými jeho ustanoveniami, čo potvrdzujú svojím podpisom

Nadobúdajúci: 16-06-2020

V Bratislave dňa

Prevádzajúci:

V Bratislave dňa *A. G. Koc*

Hlavné mesto Slovenskej republiky Bratislava,

Ing. arch. Matúš Vallo
primátor

Westend Crossing a.s.

Ing. Vladimír Salkovics
predseda predstavenstva

Westend Crossing a.s.

Bc. Rado Kustar
člen predstavenstva


PRÍLOHA Č. 1

k protokolu o vecnom odovzdaní a prevzatí dokončenej stavby v zmysle Zmluvy o spolupráci č.MAGBO 1800037 pri realizácii stavby „Oprava komunikácie Dúbravská cesta“ v katastrálnom území Karlova Ves.

Zoznam príloh odovzdávanej dokumentácie:

1. Oznámenie k ohláseným stavebným úpravám č. MAGS SSU 52553/2018/420403-2- (notársky overená kópia)
2. Rozhodnutie na povolenie užívania MAGS SSU 38521/2019/11029838/Hu + Oprava zrejmej nesprávnosti MAGS SSU 38521/2019/256714-4 (notársky overená kópia)
3. Geometrický plán č. 5/2019 (originál)
4. Časť objednávky č. WeC-074-2018
5. Záznam z technickej obhliadky Oprava komunikácie Dúbravská cesta
6. Projektová dokumentácia k ohláseniu stavebných úprav
7. Projektová dokumentácia overená v kolaudačnom konaní

8. Digitálne verzia žiadosti na pamäťovom médiu (CD) vo formáte DWG, PDF, DOC, XLS a DGN.
 - A. Hlavné mesto Slovenskej republiky -Oznámenie k ohláseným stavebným úpravám MAGS SSU 52553/2018/420403-2
 - B. Hlavné mesto Slovenskej republiky – Rozhodnutie o užívaní MAGS SSU 38521/2019/11029838/Hu
 - C. Hlavné mesto Slovenskej republiky – Oprava zrejmej nesprávnosti MAGS SSU 38521/2019/256714-4
 - D. Hlavné mesto Slovenskej republiky – stanovisko k stavbe MAGS OSK 47904/2018-41716/Bá-188
 - E. Ministerstvo vnútra Slovenskej republiky – Oprava komunikácie Dúbravská cesta – stanovisko KRPZ-BA-KD13-663-001/2018
 - F. Únia nevidiacich a slabozrakých Slovenska – Stanovisko ÚNSS pre oblasť prevencie a odstraňovania architektonických bariér 115/SK/2018/Ko
 - G. Hlavné mesto Slovenskej republiky – Stanovisko ku kolaudačnému konaniu
 - H. Krajské riaditeľstvo PZ v Bratislave – Stanovisko ku kolaudačnému konaniu
 - I. Únia nevidiacich a slabozrakých Slovenska – Stanovisko ku skutočnému vyhotoveniu stavby
 - J. Časť objednávky č. WeC-074-2018
 - K. Geometrický plán 5/2019
 - L. Hlavné mesto Slovenskej republiky, Správa digitálnej technickej mapy – potvrdenie č. 20190004 o evidovaní geodetickej dokumentácie
 - M. Porealizačné polohopisné a výškové zameranie
 - N. Dokumentácia kvality stavby (certifikáty, atesty)
 - O. Záznam z Technickej obhliadky

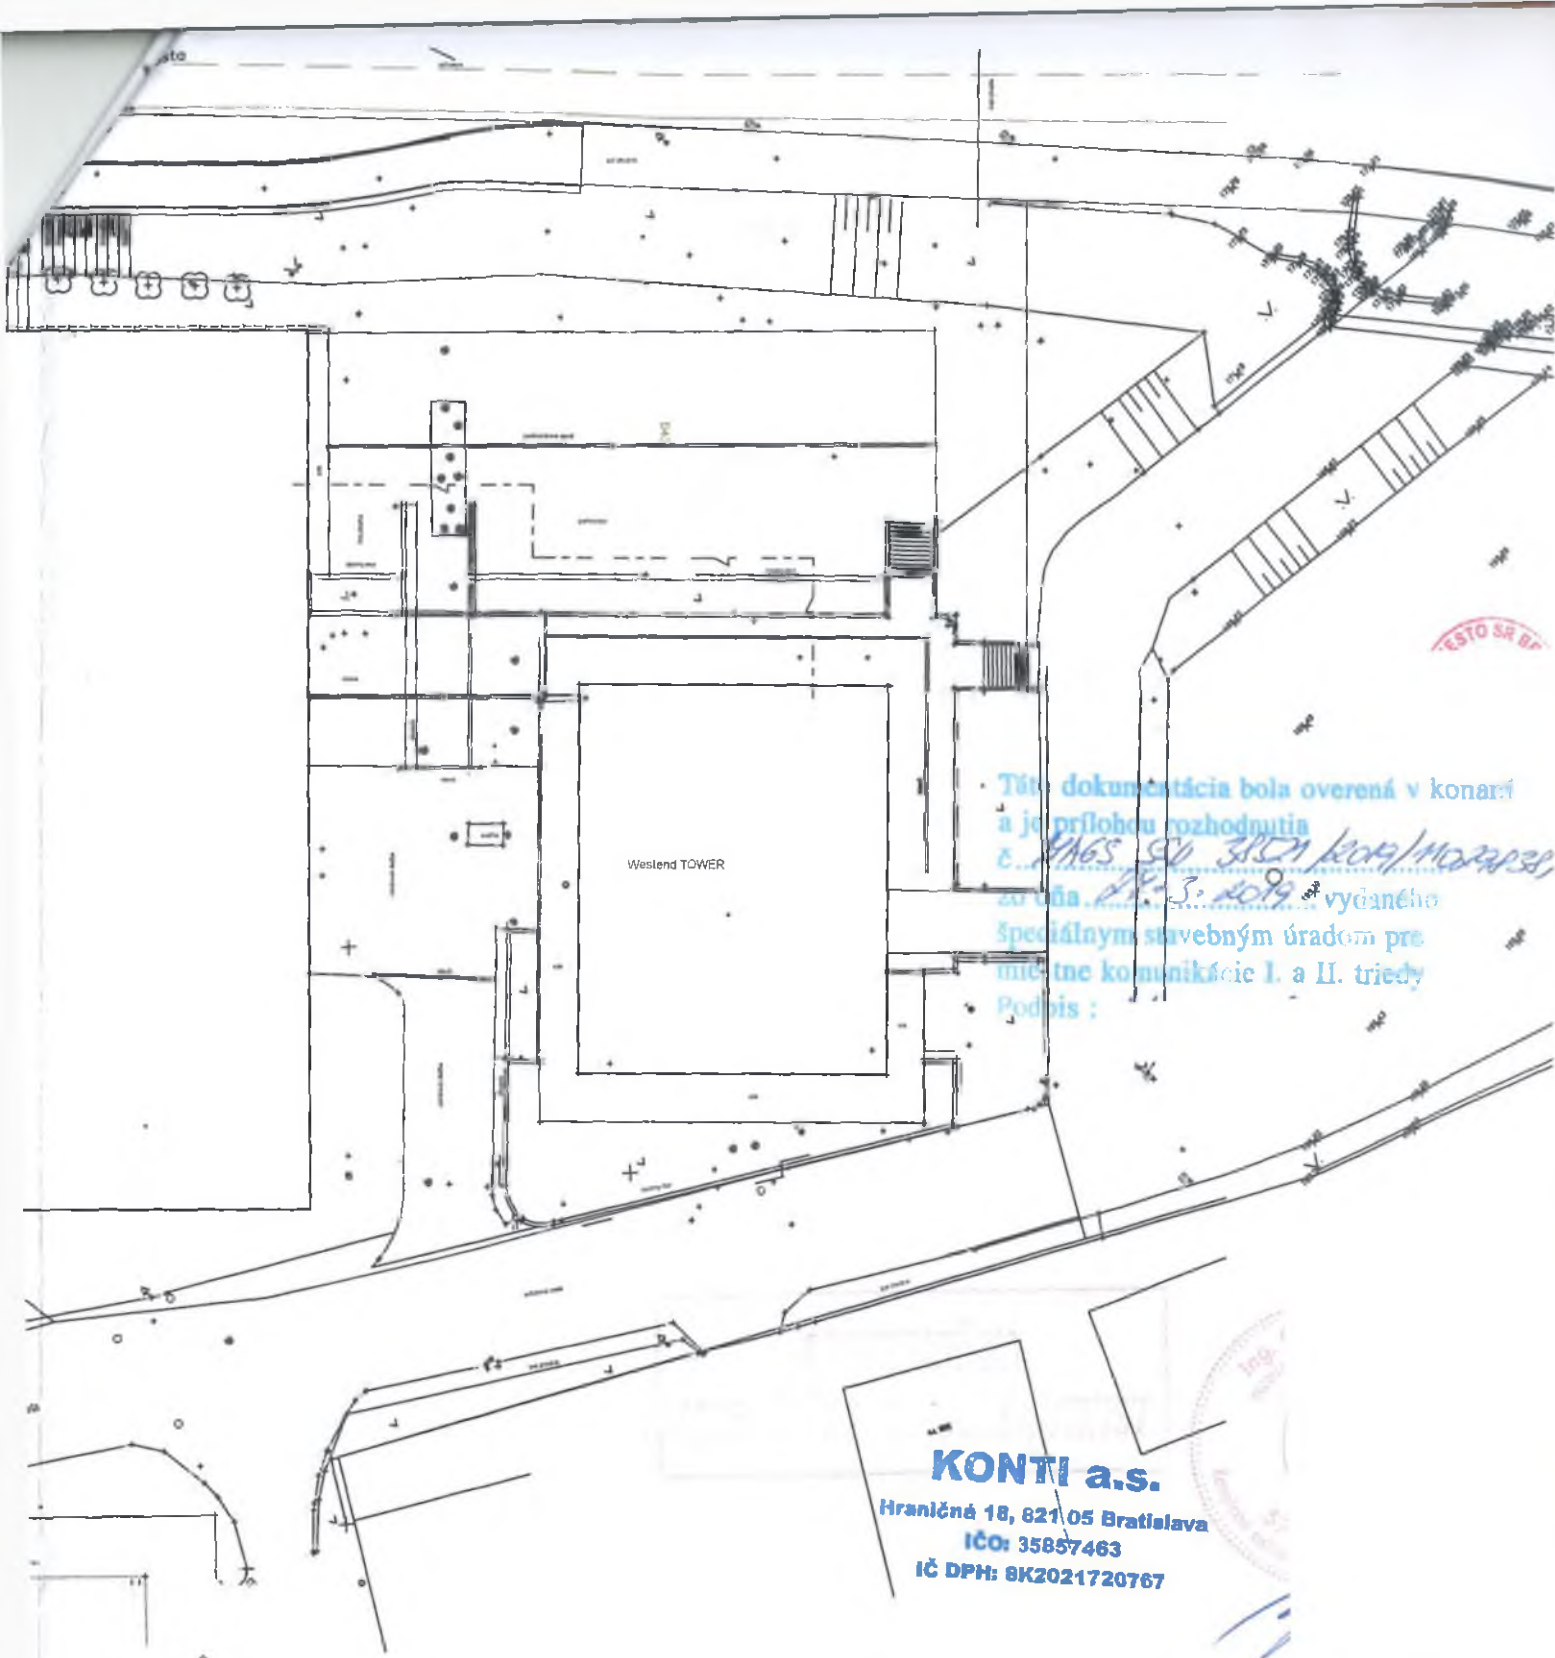


Táto dokumentácia bola overená v konari
 a je prílohou rozhodnutia
 č. 1465/SV/3151/2019/MOZAP30
 zo dňa 17.3.2019 vydaného
 špeciálnym stavebným úradom pre
 miestne komunikácie I. a II. triedy
 Podpis :


KONTI a.s.

Hraničná 18, 821 05 Bratislava

IČO: 35857463

IČ DPH: 8K2021720767

HLAVNÝ PROJEKTANT:	ZOP:	VÝPRACOVAL:	 PROKOS s.r.o. Druidská 5/A 851 10 BRATISLAVA TEL.FAX:421-2-62520005 ondrej.majek@prokos.sk
Ing. Vladimír Májek	Ing. Ondrej Májek	Ing. Peter Hrubovčák	
INVESTOR:	Westend Crossing, s.r.o. Dvorákovo nábrežie 10, 811 02 Bratislava		
STAVBA:	Oprava komunikácie Dúbravská cesta Prvý úsek		FORMÁT: 9 A4 DÁTUM: 01.2019 STUPEŇ: DSVS ČIS.ZAK.: 11/2017 MIERKA: 1:500
STAVEBNÝ OBJEKT:	Komunikácia		ČÍSLO PRÍLOHY: 5
OBSAH VÝKRESU:	PREHLADNÁ SITUÁCIA		ČÍSLO SÚPRAVY:

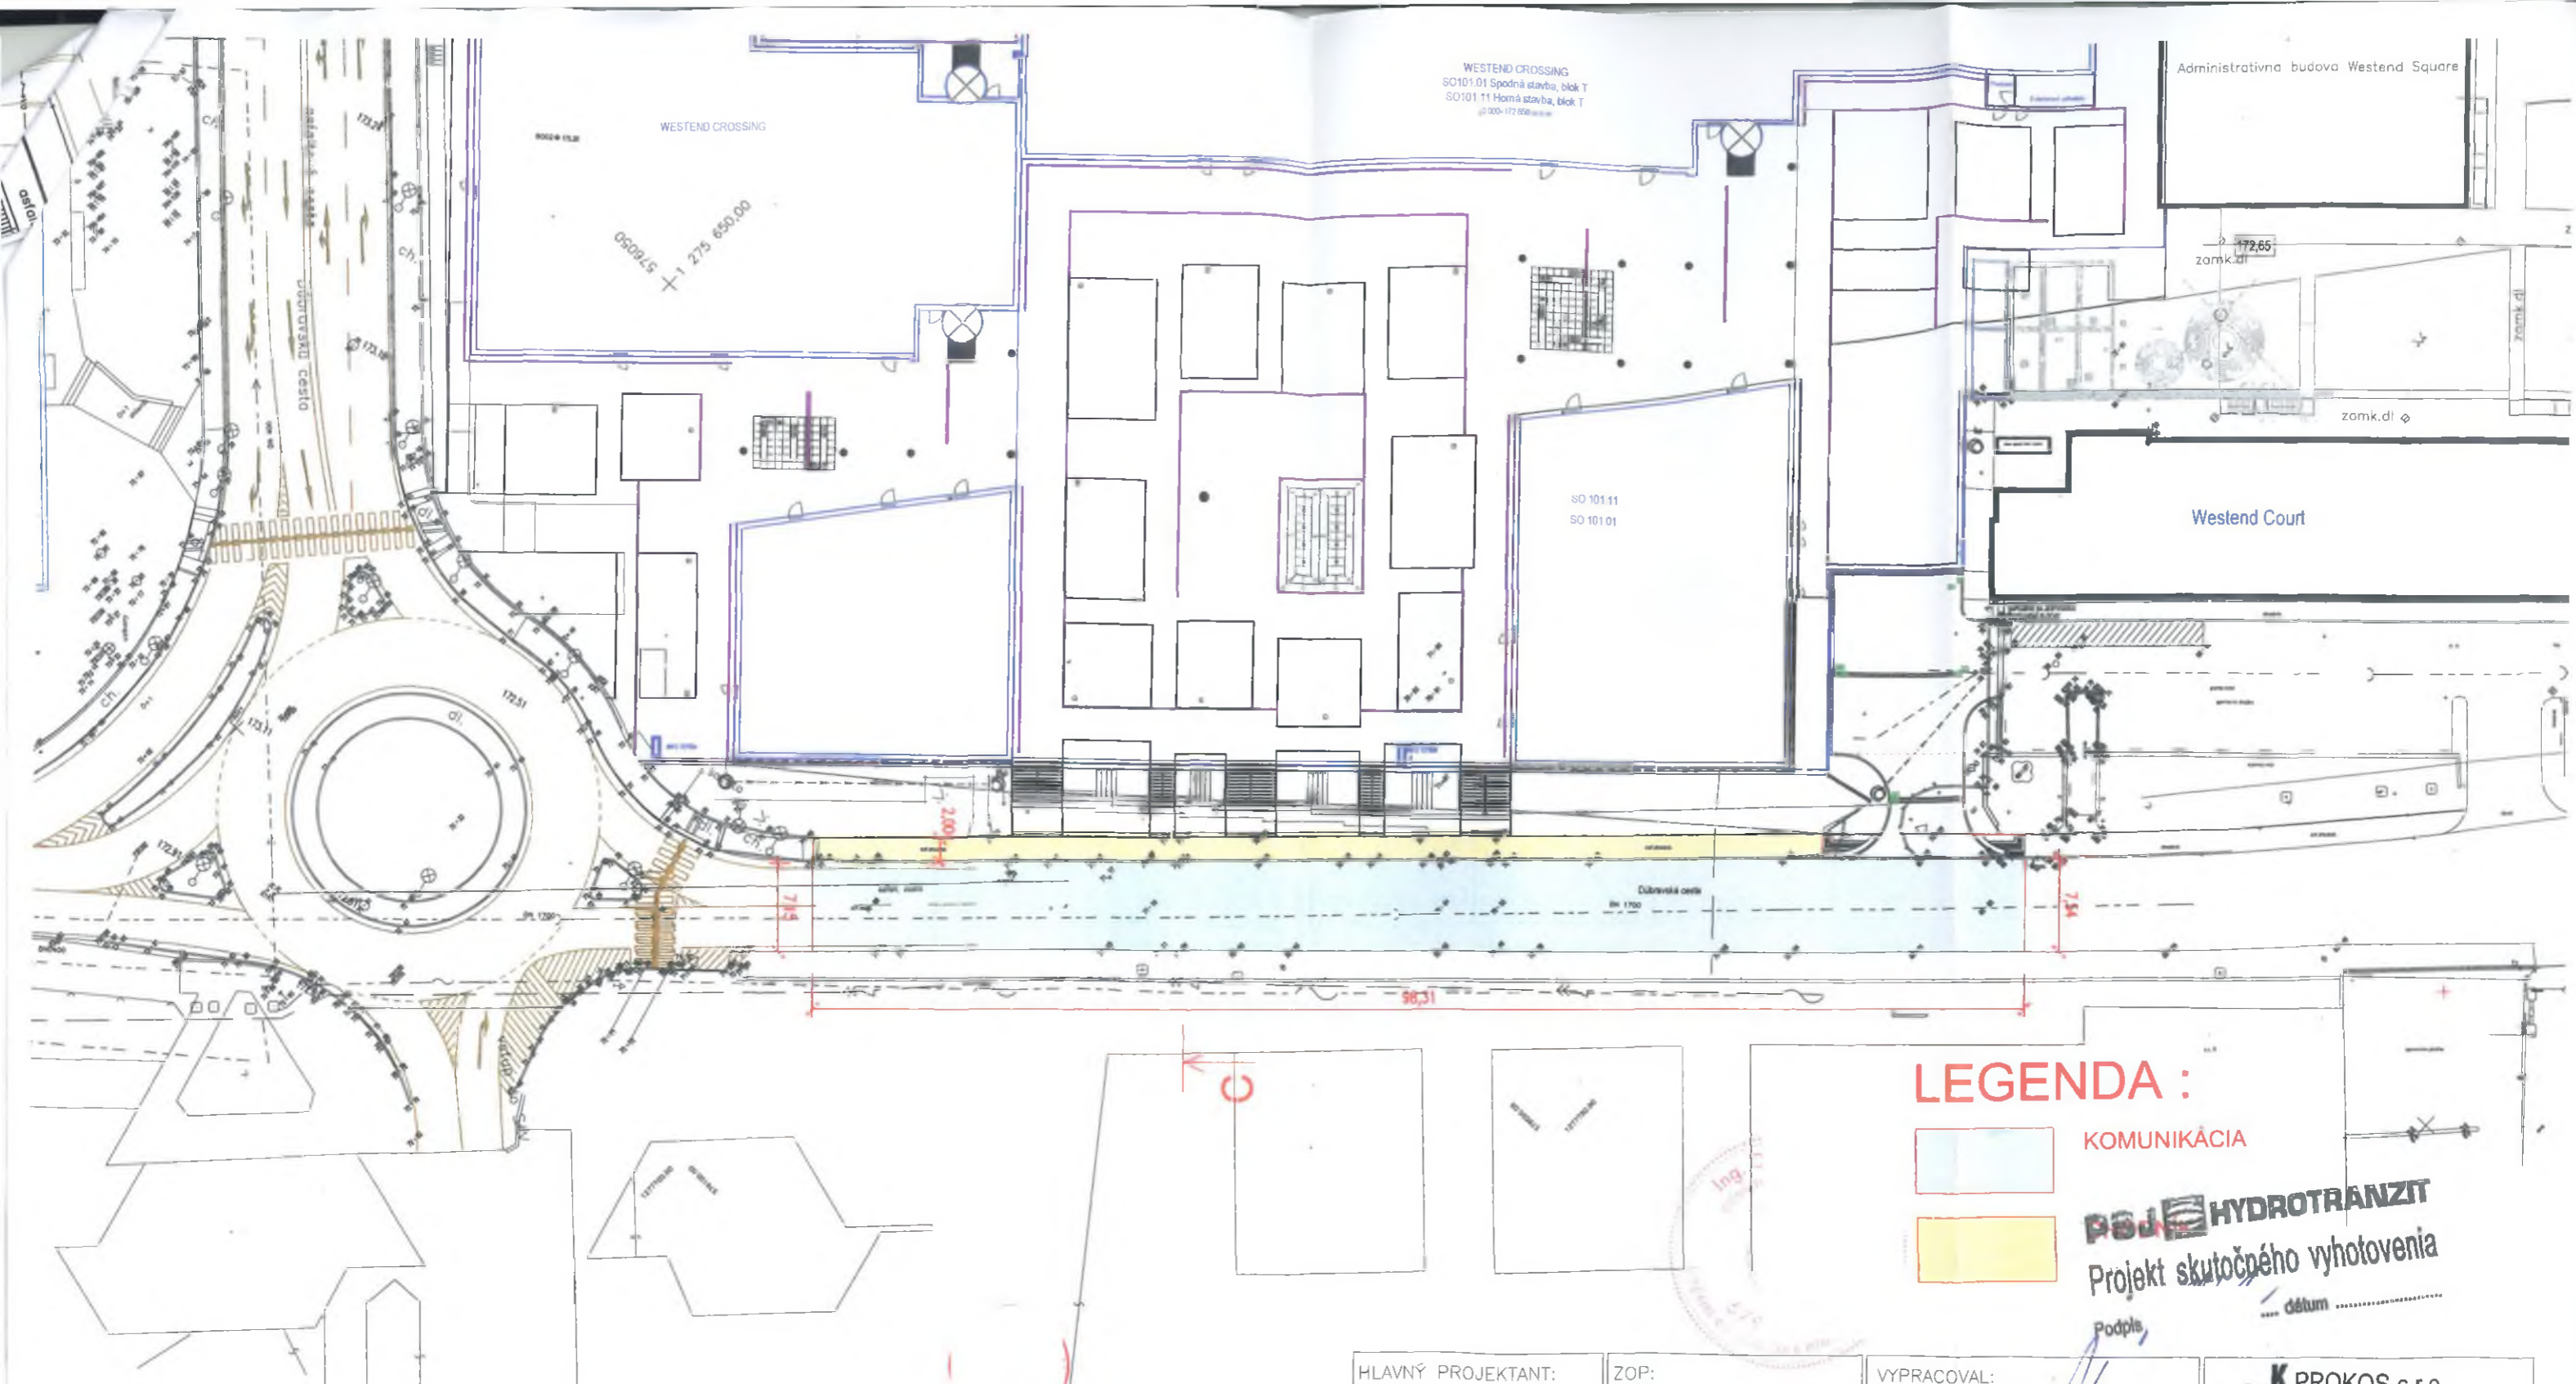

Táto dokumentácia bola overená v konaní
 a je prílohou rozhodnutia
 č. *11465/SSU/30524/2019/1109930/HU*
 zo dňa *24.3.2019* vydaného
 špeciálnym stavebným úradom pre
 miestne komunikácie I. a II. triedy
 Podpis: *[Signature]*

LEGENDA :

- KOMUNIKÁCIA
-

PSJ HYDROTRANZIT
 Projekt skutočného vyhotovenia
 dátum

HLAVNÝ PROJEKTANT:	ZOP:	VYPRACOVAL: Ing. Ondrej Májek	PROKOS s.r.o. Druidská 5/A 851 10 BRATISLAVA TEL. FAX: 421-2-62520005 ondrej.majek@prokos.sk
INVESTOR:	Westend Crossing, s.r.o. Dvořákovo nábrežie 10, 811 02 Bratislava		
STAVBA:	Oprava komunikácie Dúbravská cesta DRUHÝ ÚSEK		FORMÁT: 2A4 DÁTUM: 01.2019 STUPEŇ: DSVS ČÍS.ZAK.: 11/2017 MIERKA: 1:500
STAVEBNÝ OBJEKT:	Komunikácia		ČÍSLO PRÍLOHY: ČÍSLO SÚPRAVY:
OBSAH VÝKRESU:	SITUÁCIA		2.1